
ESTACIONAMIENTO | ANTES Y PROPUESTA ENTRE VIGAS

69 luminarias en ambos casos | Sin recorridos | Revisión visual de posiciones, pendiente de cálculo

ANTES / POSICIONES DE DIALux

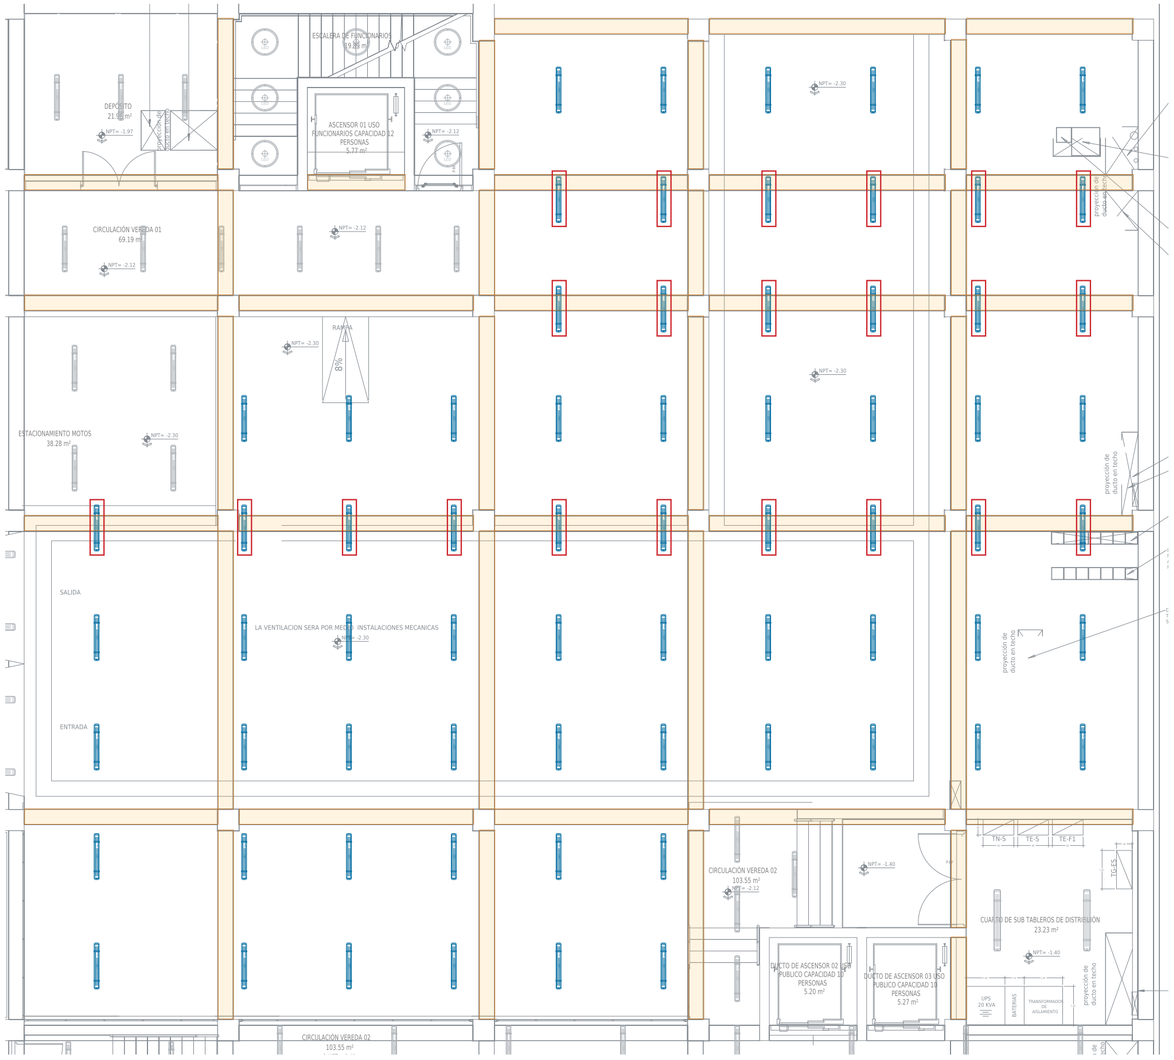

22 símbolos superpuestos a franjas en planta, marcados en rojo.


Naranja: franjas obtenidas de caras dibujadas en A-DETL. Su identificación estructural y peralte requieren confirmación.

La comprobación usa el contorno gráfico del símbolo (1,20 m de largo en el modelo), no una dimensión física confirmada.

Las filas norte y del paño oriental central se ajustan para separar los símbolos de las proyecciones de ductos.

REV 02 | Sin resultados nuevos de iluminancia o uniformidad. Los otros 93 puntos del semisótano no se han replanteado.

PROPUESTA / POR PAÑOS

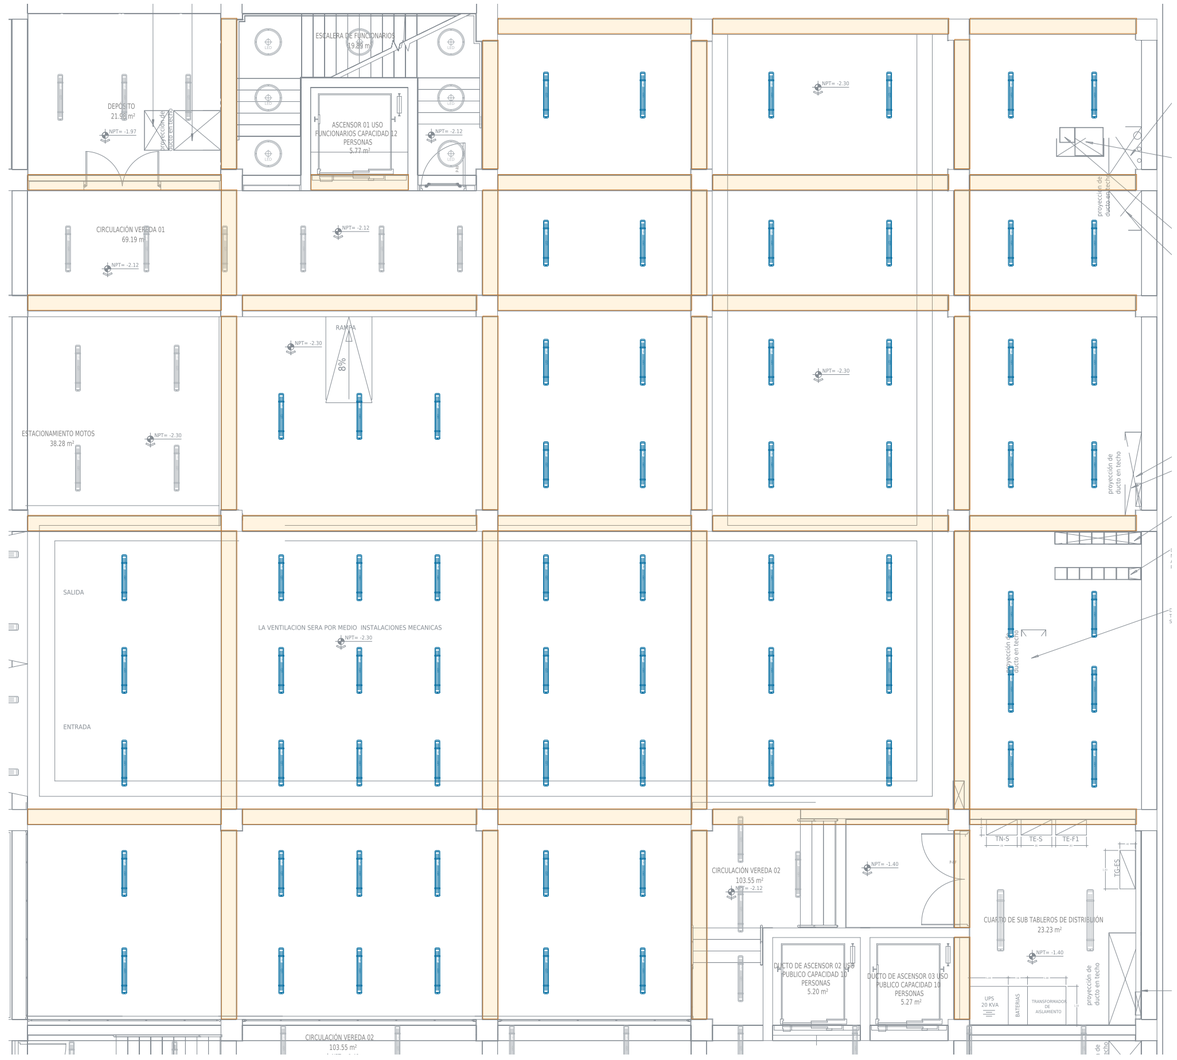


0 superposiciones gráficas con las franjas contrastadas.

Se conservan las 69 unidades. Altura de montaje: pendiente.

ESTACIONAMIENTO | PROPUESTA / REV 02

Propuesta de ubicación XY por paños | Sin recorridos | Pendiente de recálculo

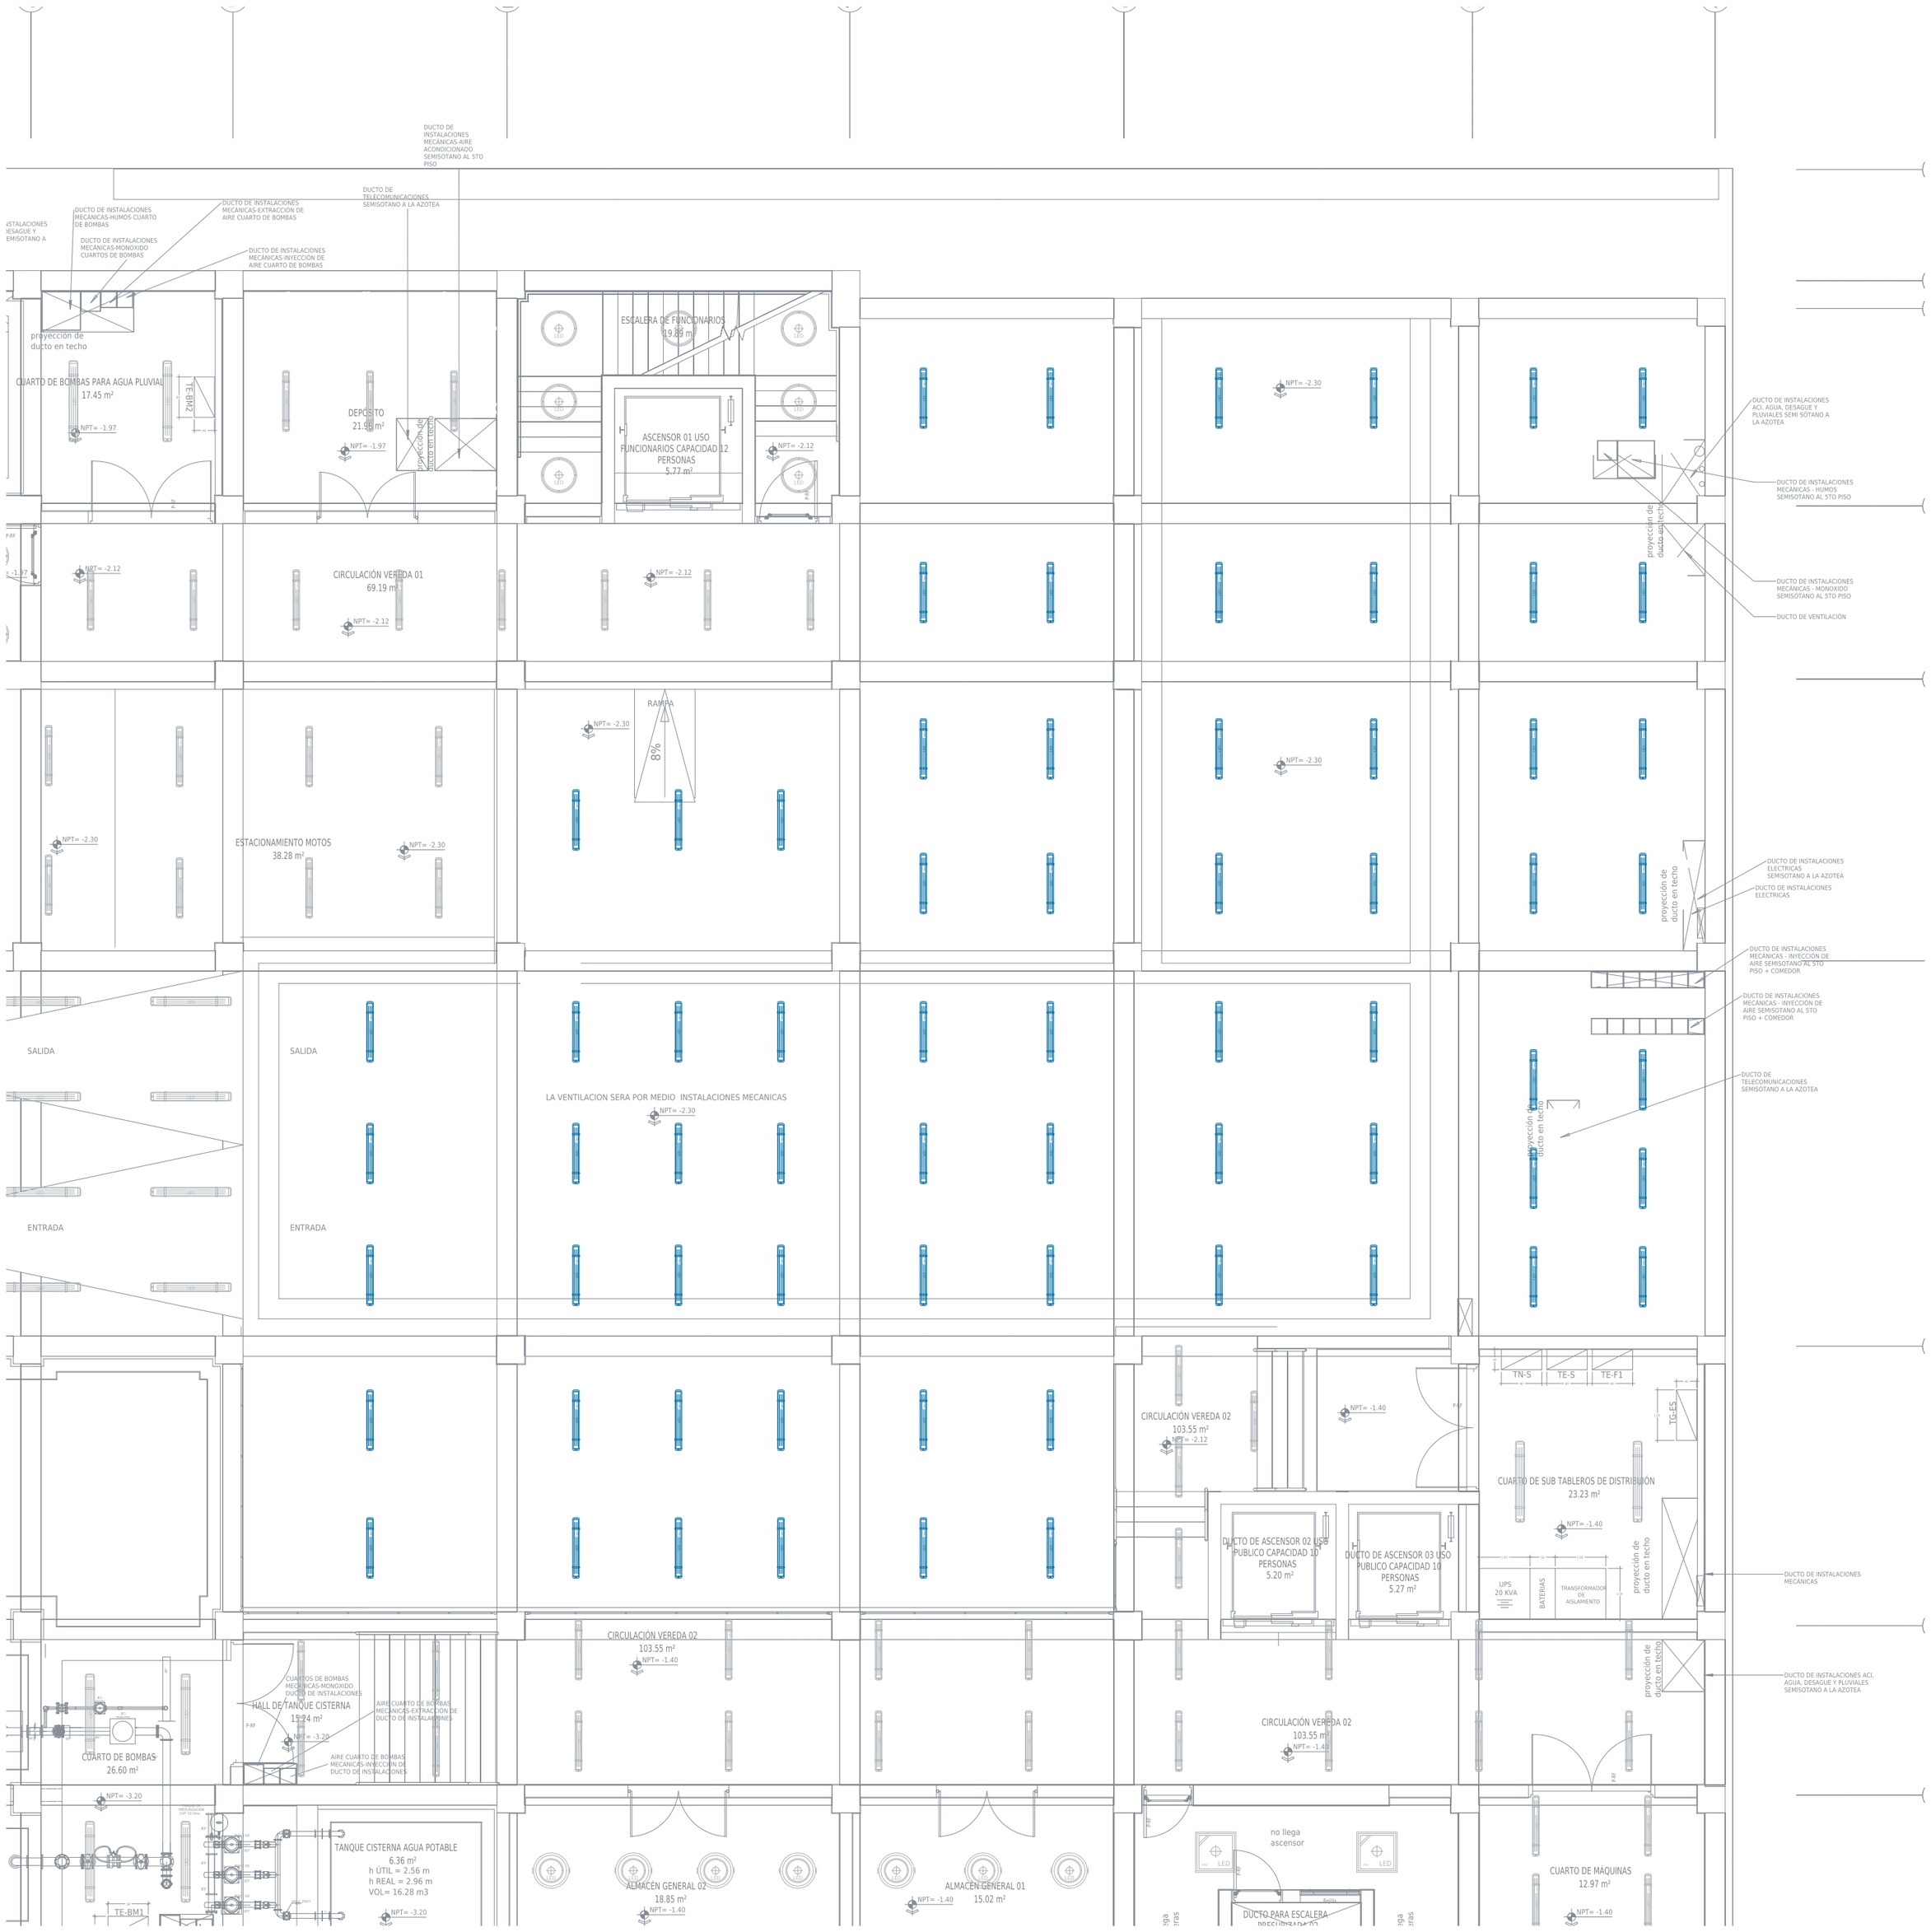

69 unidades / 1.035 W | Distribución: 5 + 18 + 18 + 14 + 14 por franja longitudinal

Bloques aprobados, sin códigos exteriores. Azul: propuesta; gris: luminarias de otros ambientes sin intervenir.

Filas ajustadas en el norte y paño oriental central para evitar proyecciones de ductos de la base arquitectónica.


Verificar dimensiones reales del equipo, alturas, peraltes, ductos y acceso de mantenimiento con estructuras e instalaciones.

Escala 1:100 | Modelo en metros | REV 02 | Ubicación propuesta, pendiente de validación lumínica

No se trasladan los resultados de lux ni uniformidad del DIALux anterior a esta nueva distribución.

SEMISÓTANO | PROPUESTA ENTRE VIGAS / REV 02

Propuesta de ubicación XY por paños | Sin recorridos | Pendiente de recálculo

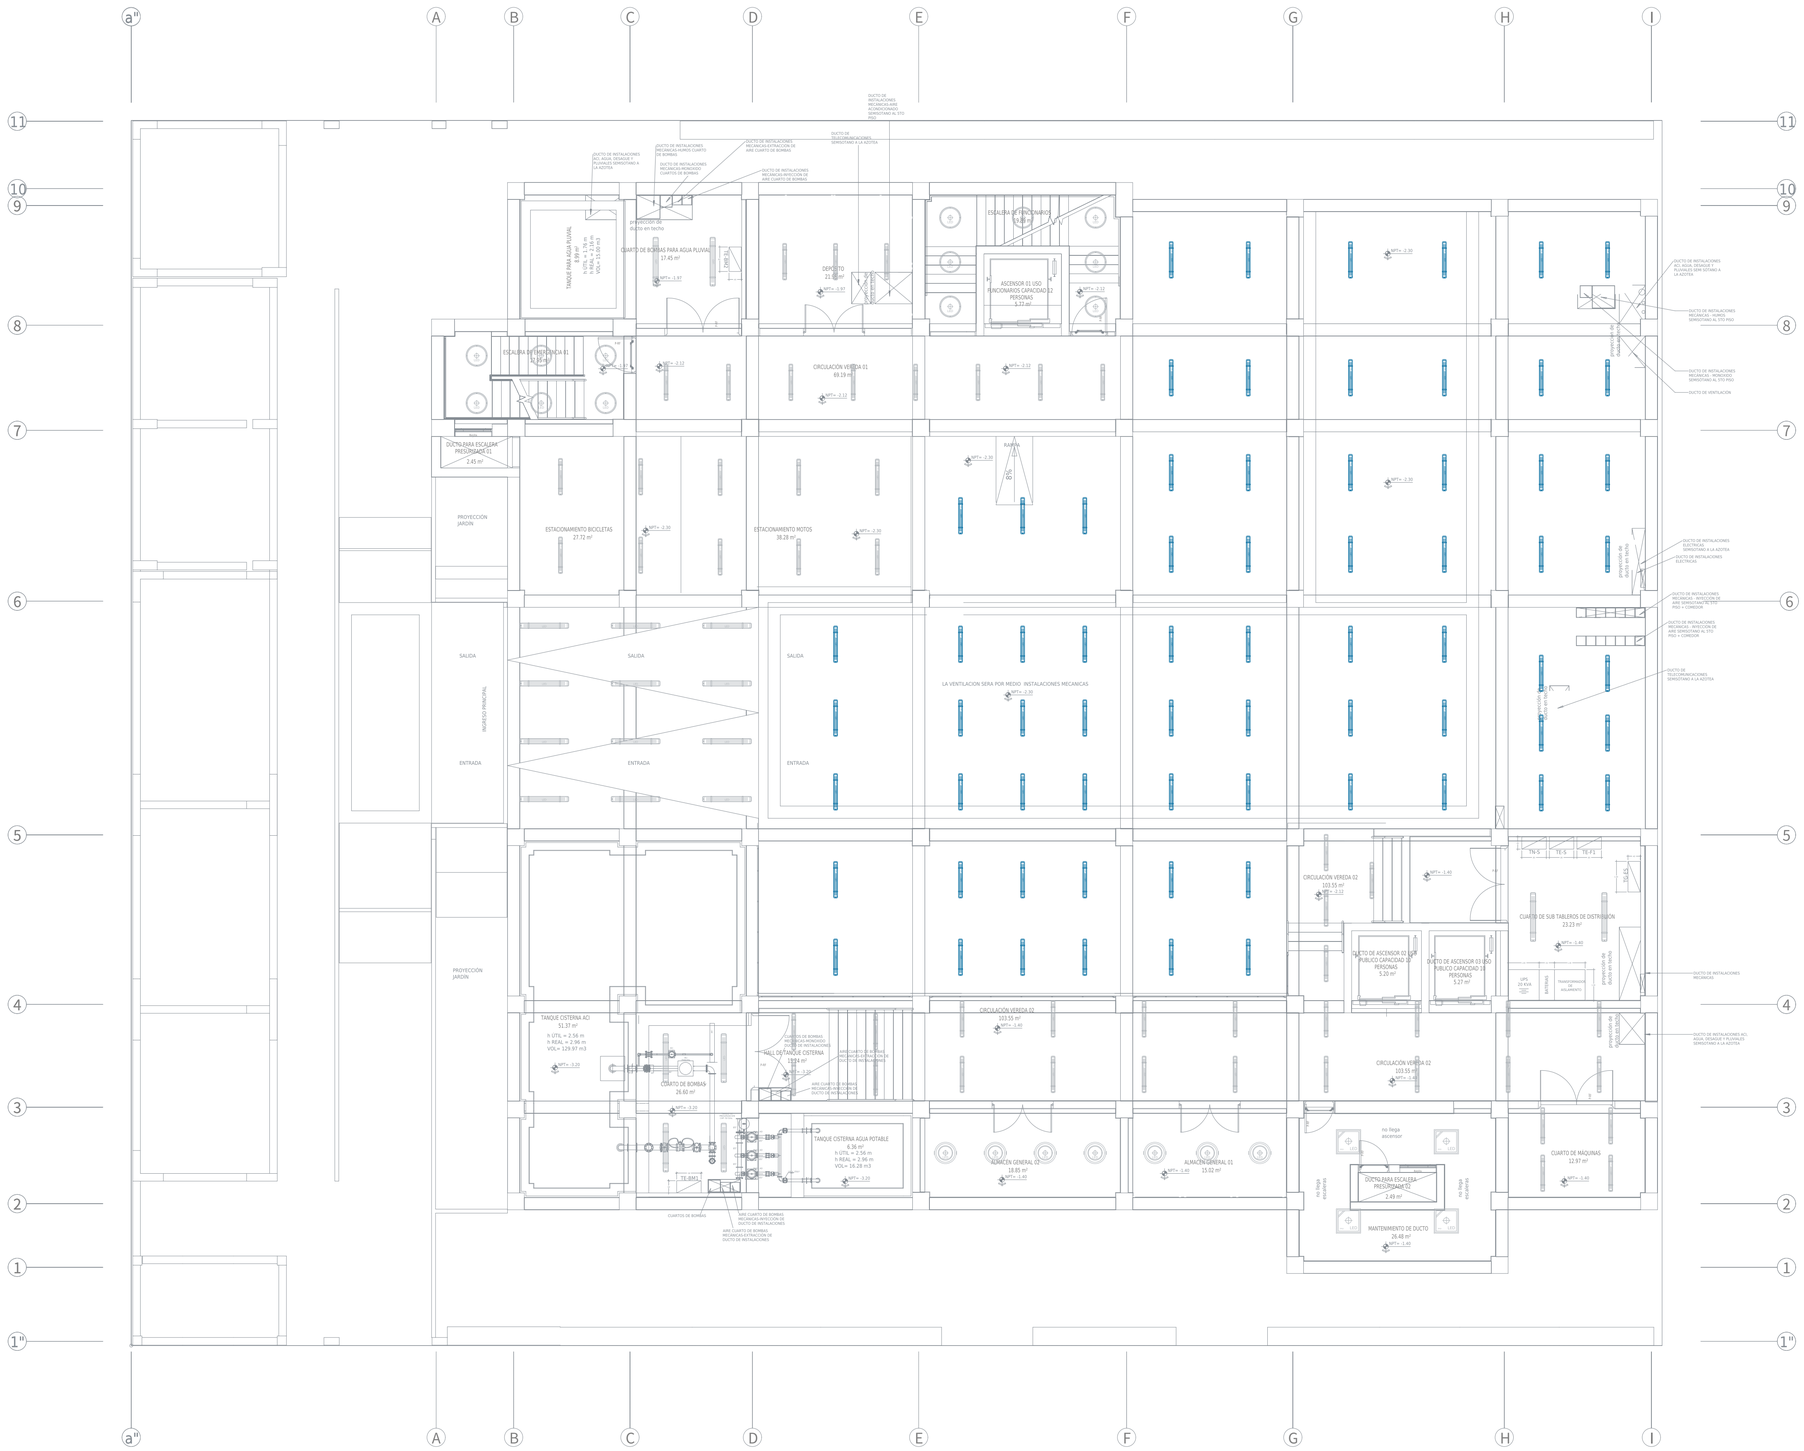

ESTACIONAMIENTO

69 luminarias L-01-15 / 15 W-A

Azul: nuevas posiciones propuestas. Gris: las otras 93 luminarias, sin revisar en esta entrega.

CRITERIO

Distribución por espacios libres entre las franjas de la arquitectura. Se mantienen las 69 unidades, sus bloques y su orientación.

COMPROBACIÓN EN PLANTA

Sin superposición gráfica con las franjas y proyecciones de ductos contrastadas. Tamaños de símbolos gráficos; no son huellas físicas.

ALTURA Y MONTAJE

Adosado a losa previsto. La altura de 3,89 m del cálculo anterior queda solo como referencia; la altura propuesta está pendiente de cortes y peraltes.

ALCANCE

162 luminarias en el archivo integrado. Solo se replantean las 69 del estacionamiento. El resto conserva su distribución anterior y requiere revisión propia.

Escala 1:100 | Modelo en metros | REV 02 | Ubicación propuesta, pendiente de validación lumínica

No se trasladan los resultados de lux ni uniformidad del DIALux anterior a esta nueva distribución.